

向日市森本東部地区土地区画整理事業

第3回事業計画変更 変更理由書

第3. 設計の概要

(4) 整理施行前後の地積の変更

- ① 施行前の道路、水路は、事業区域に編入した有地番の土地3筆が地区内外に亘る土地のため、当該土地の分筆登記を行い、この登記面積にもとづき地積の変更を行う。

【変更前】道路（地番付）

町名・字名	地番	地目	地積 (㎡)	所有者	備考
森本町上町田	1-13の一部	公衆用道路	184.00	京都府向日市	CAD求積
森本町東ノ口	2-3の一部	公衆用道路	49.00	京都府向日市	CAD求積
合計			233.00		

【変更後】道路（地番付）

町名・字名	地番	地目	地積 (㎡)	所有者	備考 (登記年月日)
森本町上町田	1-13	公衆用道路	185.00	京都府向日市	令和3年3月31日
森本町東ノ口	2-3	公衆用道路	44.00	京都府向日市	令和3年3月31日
合計			229.00		

∴ 道路 : 233㎡ - 229㎡ = 4.00㎡ (減)

【変更前】水路（地番付）

町名字名	地番	地目	地積 (㎡)	所有者	備考
森本町戌亥	12-2の一部	用悪水路	7.00	京都府向日市	CAD求積
合計			7.00		

【変更後】水路（地番付）

町名字名	地番	地目	地積 (㎡)	所有者	備考 (登記年月日)
森本町戌亥	12-6	用悪水路	6.34	京都府向日市	令和3年3月31日
合計			6.34		

∴ 水路 : 7㎡ - 6.34㎡ = 0.66㎡ (減)

- ② 施行前宅地の私有地は、土地所有者による分筆登記、地目変更等により、地目別の地積、筆数の変更を行う。

町名・字名	地番	変更前	地番	整理後
森本町上町田	16-2	地目：田 地積：100m ²	16-2	地目：宅地 地積：100.01m ²
森本町竹園子	8	地目：田 地積：1,256m ²	8-1	地目：田 地積：399m ²
			8-2	地目：田 地積：753m ²
			8-3	地目：田 地積：103m ²
森本町東ノ口	2-1	地目：田 地積：1,295m ²	2-1	地目：田 地積：1,171m ²
			2-9	地目：田 地積：123m ²
森本町東ノ口	3-1	地目：田 地積：923m ²	3-1	地目：田 地積：893m ²
			3-6	地目：田 地積：29m ²

$$\therefore \text{田} = (1,256\text{m}^2 + 1,295\text{m}^2 + 923\text{m}^2) - (399\text{m}^2 + 753\text{m}^2 + 103\text{m}^2 + 1,171\text{m}^2 + 123\text{m}^2 + 893\text{m}^2 + 29\text{m}^2) = 3\text{m}^2 \text{ (減)}$$

$$\text{田から宅地へ} = 100\text{m}^2 \text{ (減)}$$

$$\therefore \text{田} = 3\text{m}^2 + 100\text{m}^2 = 103\text{m}^2 \text{ (減)} \quad \text{変更後 7 筆} - \text{変更前 4 筆} = 3 \text{ 筆 (増)}$$

$$\therefore \text{宅地} = 0 + 100.01\text{m}^2 = 100.01\text{m}^2 \text{ (増)} \quad \text{変更前 0 筆} + \text{変更後 1 筆} = 1 \text{ 筆 (増)}$$

- ③ 施行後公共用地は、出来形確認測量の成果により、地積の変更を行う。
(公共施設別調書で別途記載)

- ④ 施行後の私有地は、出来形確認測量の成果により、地目別に地積の変更を行う。

(参考) 田：1 街区一部、7 街区、9 街区、11 街区一部、12 街区一部

宅地：1 街区一部、2 街区一部、3 街区、4 街区、6 街区、8 街区、10 街区、12 街区一部

雑種地：2 街区一部、11 街区一部、12 街区一部

畑：11 街区一部

- ⑤ 施行前・後の測量増減は、施行前・後の各公共用地地積の合計および施行前・後の各宅地地積の合計の和と、施行地区面積の差を「測量増減」で記載を行う。

公共施設別調書

出来形確認測量の成果に基づき、各公共用地の面積の変更を行う。増減の主な理由は、下記のとおり。

名称		変更前 (m ²)	変更後 (m ²)	増減 (後 - 前)	増減の主な理由
伏見向日町線		441.92	435.52	-6.40	地区外西側の買収後の隅切点と地区内の隅切りを結んだ線で計測し、当初の想定線と差が生じたため（面積減）
牛ヶ瀬馬場線		9,423.53	9,435.45	11.92	府道側の一部面積等を含めたため（面積増）
都計道 計		9,865.45	9,870.97	5.52	
11m	(区画街路4号)	2,593.74	2,535.89	-57.85	隣接する区画5号に区画4号の一部用地を含めたため（面積減）
10.2m	(区画街路3号)	1,270.69	1,267.73	-2.96	
9.5m	(区画街路1号)	934.32	923.12	-11.20	橋梁付近の用地を寺戸川の一部用地として含めたため（面積減）
	(区画街路2号)	1,055.48	1,052.65	-2.83	
	(区画街路5号)	2,016.33	2,072.19	55.86	隣接する区画4号の一部用地を含めたため（面積増）
	(区画街路6号)	1,957.46	1,958.74	1.28	
9.5m 計		5,963.59	6,006.70	43.11	
7.5、9.7m	(区画街路8号)	1,986.29	1,986.09	-0.20	
6.0m	(区画街路7号)	667.00	670.03	3.03	
	(区画街路9号)	1,306.30	1,308.62	2.32	
	(区画街路10号)	220.50	220.36	-0.14	
	(区画街路11号)	101.94	101.34	-0.60	
	(区画街路12号)	10.58	10.54	-0.04	
	(区画街路13号)	182.30	181.84	-0.46	
	(区画街路14号)	40.89	40.95	0.06	
	(区画街路15号)	35.31	35.32	0.01	
6.0m 計		2,564.82	2,569.00	4.18	
区画街路 計		14,379.13	14,365.41	-13.72	
特殊道路	3.0m (歩専1号)	395.63	399.09	3.46	
	4.0m (歩専2号)	416.36	416.49	0.13	
特殊道路 計		811.99	815.58	3.59	
街路 計		25,056.57	25,051.96	-4.61	
公園	1号公園	2,408.81	2,379.71	-29.10	公園と寺戸川の境界沿い水路管理通路の幅を拡幅したため（面積減）
	2号公園	818.77	818.33	-0.44	
公園 計		3,227.58	3,198.04	-29.54	
緑地	1号緑地	649.74	660.40	10.66	
	2号緑地	85.16	85.18	0.02	
	3号緑地	115.59	115.70	0.11	
	4号緑地	44.35	44.40	0.05	
緑地 計		894.84	905.68	10.84	
水路	寺戸川	3,983.78	4,118.59	134.81	1号公園の用地の一部、戌亥川（オープン部）などを含めたため（面積増）
	深田川	1,279.11	1,280.31	1.20	
	戌亥川	110.01	0.00	-110.01	水路下流の合流箇所（オープン部）を寺戸川に含めたため（面積減）
水路 計		5,372.90	5,398.90	26.00	
合計		34,551.89	34,554.58	2.69	

2 設計図の変更

公共施設別調書に従い、図面の表記の面積等を変更する。

第4. 事業施行期間の変更

今後の換地計画、換地処分、清算金の徴収、交付の手続きの期間をふまえ、事業施行期間を1年半延伸し、令和8年9月30日に変更を行う。

第5. 資金計画の変更

過年度実績及び残事業の見直しにより、収入、支出及び年度別歳入歳出資金計画表の変更を行う。

1. 資金計画の変更

①収入の変更

受益者負担金の変更	(3,351,936千円 → 2,687,415千円	−664,521千円)
助成金の変更	(2,320千円 → 2,420千円	+ 100千円)

②支出の変更

- ・過年度事業実績と請負契約書（工事等）による残事業費の見直しにより、変更を行う。

③年度別歳入歳出資金計画表の変更

- ・過年度事業実績と請負契約書（工事等）による残事業費の見直しにより、変更を行う。

第6. 参考図書 市街化予想図の変更について

設計図の表記等に整合を図るため、市街地化予想図の変更を行う。

※土地利用計画の変更はない。

向日市森本東部地区土地区画整理事業

事業計画書 (第3回変更)

向日市森本東部土地区画整理組合

目 次

第1. 土地区画整理事業の名称等

- (1) 土地区画整理事業の名称 1 変更なし
- (2) 施行者の名称 1 変更なし

第2. 施行地区

- (1) 施行地区の位置 1 変更なし
- (2) 施行地区位置図 1 変更なし
- (3) 施行地区の区域 1 変更なし
- (4) 施行地区区域図 1 変更なし

第3. 設計の概要

- 1. 設計説明書 2 変更なし
 - (1) 土地区画整理事業の目的 2 変更なし
 - (2) 施行地区内の土地の現況 2 変更なし
 - (3) 設計の方針 3 変更なし
 - (4) 整理施行前後の地積 4 変更
 - (イ) 土地の種目別施行前後対照表 4 変更
 - (ロ) 減歩率計算表 5 変更
 - (5) 保留地の予定地積 5 変更なし
 - (6) 公共施設整備改善の方針 5 変更なし
 - (7) 土地区画整理法第2条第2項に規定する事業の概要 7 変更なし
- 2. 設計図 7 変更

第4. 事業施行期間 7 変更

第5. 資金計画書

- 1. 収 入 7 変更
- 2. 支 出 8 変更
- 3. 年度別歳入歳出資金計画表 9 変更

第6. 参考図書

- 1. 現況図 (イ) 変更なし
- 2. 現況図 (ロ) 変更なし
- 3. 市街化予想図 変更

向日市森本東部地区土地区画整理事業
事業計画書

第 1. 土地区画整理事業の名称等

- (1) 土地区画整理事業の名称
向日市森本東部地区土地区画整理事業
- (2) 施行者の名称
向日市森本東部土地区画整理組合（法第 3 条第 2 項）

第 2. 施行地区

- (1) 施行地区の位置
本地区は、市の中心部から東へ約 1 km離れた向日市の東端に位置し、地区の北東側が京都市に接する南北約 650m、東西約 350m、面積約 11.9 haの区域である。
地区の南側は、府道伏見向日線と接しており、北方約 200mには J R 東海道本線の向日町駅が、東方約 200mには国道 171 号が整備されているなど、交通の便に恵まれた地域である。
市の都市計画マスタープランでは、土地利用転換地区に位置付けられており、地域特性を活かした新たな産業拠点の形成に資する計画的なまちづくりを誘導する地域とされている。
- (2) 施行地区位置図
別添「施行地区位置図」のとおり（縮尺 10,000 分の 1）
- (3) 施行地区の区域
向日市森本町野田、竹囡子、上町田、春日井、下町田、四ノ坪、東ノ口、戌亥及び佃の各一部
- (4) 施行地区区域図
別添「施行地区区域図」（縮尺 1,000 分の 1）のとおり

第3. 設計の概要

1. 設計説明書

(1) 土地区画整理事業の目的

本地区は、JR向日町駅や国道171号に近接するなど交通利便性に優れた地域特性を有していることから、地域の活性化に向け、新たな産業拠点の形成を目指した森本東部地区地区計画が定められている。

このため、都市計画道路牛ヶ瀬馬場線（旧牛ヶ瀬勝竜寺線）を根幹とした都市基盤整備を行うとともに、産業施設の立地誘導、営農・居住環境の整備など、計画的なまちづくりによる良好な都市環境の形成を図ることを目的とする。

(2) 施行地区内の土地の現況

(イ) 地区の性格と発展状況

本地区内は、主に都市近郊の農地として土地利用がされている。また、周辺は、工場や事業所、住宅、農地などが混在した土地利用となっている。

地区周辺では、JR向日町駅の東口開設や、国道171号と駅前広場を結ぶ都市計画道路の整備に向けた調査が進められている。

(ロ) 地区内人口及び人口密度

地区内人口は約30人で世帯数は8世帯、人口密度は約2.52人/haである。

(ハ) 土地利用状況

土地利用状況は、一部宅地がある程度で、大半は農地利用である。土地利用の割合は、農地 約77%、宅地 約1%、公共用地 約16%、その他 約6%である。

(ニ) 道路・宅地の状況

地区の東側、西側、南側の地区界沿いには、生活道路（W=約4～6m）が整備されているが、地区内は狭隘な農道がほとんどである。生活道路は、地区南端で府道伏見向日線と接続している。

地区内の宅地は、市道沿道に住宅が点在しており、地区南端の府道沿いには駐車場利用が見られる。

(ホ) 地 勢

本地区の標高は概ね海拔約15mの平坦地であるが、北西から南東へ緩やかな下り勾配がある。

(ヘ) 用 排 水

地区内の排水路は、公共下水道（雨水）の寺戸川幹線が北西側から南東側に地区を斜めに横断している。また、深田川が、地区の西側から流入し、南側へ流出し、戊

亥川が、京都市域から流入し、地区東端を横断し、寺戸川幹線と合流している。

地区の北東側は寺戸川排水区、地区の南西側は石田川排水区に属している。

地区内の用水路としては、寺戸川や深田川に可動堰が設置されており、取水して用水路により地区内外の農地へ用水を供給している。また、寺戸川からポンプ取水するパイプラインが整備されている。

(ト) 上水、ガス等供給処理施設

供給処理施設としては、上下水道および都市ガスが地区境界部の市道に整備されている。

また、地区内にはNTTケーブルが埋設されている他、関西電力㈱の高圧線が、地区中央部と北東端の2カ所、南北方向に通過しており鉄塔が1カ所ある。

(チ) 文教施設

地区内に教育施設はないが、地区全域が市立第3向陽小学校、市立寺戸中学校の校区に含まれる。

(3) 設計の方針

(イ) 基本方針

本地区は、営農環境や居住環境を保全するとともに、地域の活性化に向けて新たな産業拠点の形成を図るため、都市型産業の高度集積や良好な都市環境の形成に資する公共施設等の整備を行う。

(ロ) 土地利用計画

大規模な業務・研究開発・製造を目的とした事業所の集積を図るとともに、地区内に点在する既存住宅の集約や、農地の集約に併せた土地改良施設の整備を行う。

(ハ) 人口計画

本地区の人口計画は、現況の地区内人口と同規模の約30人とする。

(二) 公共施設の整備計画

土地利用転換により発生する各種車両と歩行者交通の安全で円滑な処理を図るとともに、良好な住環境や営農環境を形成するため、道路、公園及び緑地を整備する。

<道路の整備計画>

幹線街路については、都市計画道路 3.5.183 牛ヶ瀬馬場線（旧 3.4.183 牛ヶ瀬勝竜寺線）を行政界から、都市計画道路 I II 3 伏見向日町線との交差点部まで南北方向に他事業により整備する。

また、区画街路については、工業地は幅員 9.5m、10.2m、住宅地、農地は幅員 6m、7.5m、9.7mの整備を行う。寺戸川沿いについては、幅員 11mの整備を行う。

その他、歩行者動線を補完するため、特殊街路（歩行者専用道路）を整備する。

<公園緑地の整備計画>

公園については、地区内に2箇所設ける。公園には地下部に雨水貯留施設を設け公園施設との併用を（一体利用）を図る。

また、緑地については、寺戸川沿い等に4箇所設ける。

<用排水路の整備計画>

道路計画に合わせて、土地改良施設（用排水路・可動堰・用水ポンプ施設・農業用パイプライン等）の再配置を行い、地区内に残置する農地及び下流域における用水を確保する。

(ホ) 供給処理施設の整備計画

土地利用の向上を図るため、本事業の公共施設整備に合わせて、上水道やガス、公共下水道等の供給処理施設の整備を行う。

(ヘ) 公益的施設の整備計画

公益的施設については、地区内に計画はないので、周辺の既存施設を利用する。

(4) 整理施行前後の地積

変 更

上段：赤書は変更前
下段：黒書は変更後

(イ) 土地の種目別施行前後対照表

種 目		施 行 前			施 行 後		備 考	
		地 積(m ²)	%	筆数	地 積(m ²)	%		
公 共 用 地	地 方 公 共 団 体 所 有 地	道 路	11,121.21 11,117.21	9.35	56	25,056.57 25,051.96	21.07	
		水 路	7,354.24 7,353.58	6.19	15	5,372.90 5,398.90	4.54	
		公 園	-	-	-	3,227.58 3,198.04	2.71	
		緑 地	-	-	-	894.84 905.68	0.76	
		計	18,475.45 18,470.79	15.54	71	34,551.89 34,554.58	29.06	
合 計		18,475.45 18,470.79	15.54	71	34,551.89 34,554.58	29.06		
宅 地	民 有 地	田	91,200.00 91,097.00	76.69 76.61	107 110	84,361.93 18,442.40	70.94 15.51	
		宅 地	1,678.00 1,778.01	1.41 1.49	13 14	- 63,895.09	- 53.73	
		雑種地	3,814.00	3.21	25	- 1,252.31	- 1.05	
		畑	-	-	-	- 768.60	- 0.65	
		道路敷	199.91	0.17	4	-	-	
		公衆用道路	15.00	0.01	1	-	-	
		溜池	65.00	0.05	2	-	-	
		計	96,971.91 96,968.92	81.54	152 156	84,361.93 84,358.40	70.94	
合 計		96,971.91 96,968.92	81.54	223 227	84,361.93 84,358.40	70.94		
保 留 地		-	-	-	-	-		
測 量 増 減		3,466.46 3,474.11	2.92	-	- 0.84	- 0.00		
総 計		118,913.82	100.00	227	118,913.82	100.00		

上段：赤書は変更前
下段：黒書は変更後

(ロ) 減歩率計算表

整理前 宅地面積 (台帳地積)	同更正地積 (測量増減 を加減した もの)	整理後宅地地積		差引減歩地積		減歩率	
		保留地を 含めた 宅地地積	保留地を 除いた 宅地地積	公共減歩 地積	公共保留地 を合算した 減歩地積	公共 減歩率	公共保留 地合算 減歩率
m ²	m ²	m ²	m ²	m ²	m ²	%	%
96,971.91	100,438.37	84,361.93	84,361.93	16,076.44	16,076.44		
96,968.92	100,443.03	84,358.44	84,358.44	16,084.59	16,084.59	16.01	16.01

(5) 保留地の予定地積 保留地なし

(6) 公共施設整備改善の方針

(イ) 都市計画との関係

事 項			計 画 決 定 年 月 日	備 考
市街化区域、市街化調整区域			昭和 46 年 12 月 28 日 平成 19 年 11 月 13 日	京都府告示第 727 号 京都府告示第 577 号
地域 地区	用途 地域	第一種住居地域	平成 28 年 3 月 25 日	向日市告示第 12 号
		準工業地域		
都市 施設	道 路	I II 3 伏見向日町線	平成元年 8 月 25 日	京都府告示第 504 号
		3.5.183 牛ヶ瀬馬場線	令和 4 年 6 月 16 日	向日市告示第 70 号
	下 水 道	京都府桂川右岸流域関連 向日市公共下水道	平成 28 年 10 月 4 日	向日市告示第 74 号
地区 計画	森 本 東 部 地 区 地 区 計 画	令和元年9月10日(決定) 令和5年2月15日(変更)	向日市告示第 28 号 向日市告示第 5 号	

(ロ) 都市計画以外の主要公共施設の計画について

森本東部地区地区計画に基づき、地区施設（道路・公園・緑地）を整備する。

なお、寺戸川沿いの整備については、親水空間の形成を図るものとする。

(ハ) 公共施設整備改善の方針

区画街路及び特殊街路（歩行者専用道路）については、アスファルト等の舗装とし、両側に側溝を整備する。工業地の区画街路については歩車分離とする。

寺戸川沿いの区画街路については、植栽帯を整備する。

水路については、コンクリート構造にて整備する。

公園については、整地して外柵、植栽、遊具等を整備する。

洪水調整池については、公園、道路の地下部や工業用地内に整備する。

上段：赤書は変更前
下段：黒書は変更後

公共施設別調書

区分	名称	道路種別	形状・寸法			整備計画	備考	
			幅員(m)	延長(m)	面積(m ²)			
街路	幹線街路	IⅡ3 伏見向日町線	9.0 (32.0)	50.0	441.92 435.52	As舗装、植栽 交差点部：他事業施行		
		3.5.183 牛ヶ瀬馬場線	◇	14.0~17.0	660.0	9,423.53 9,435.45	他事業施行	
		小計		710.0	9,870.97	9,865.45		
	区画街路	幅員11.0m	11.0	215.0	2,535.89	2,593.74	4.0-7.0 As舗装、平板舗装、自由勾配側溝、植栽	
		幅員10.2m	10.2	120.0	1,267.73	1,270.69	2.5-5.0-2.7 AS舗装、自由勾配側溝	
		幅員9.5m	9.5	625.0	6,006.70	5,963.59	2.5-7.0 AS舗装、自由勾配側溝	
		幅員7.5、9.7m	7.5、9.7	225.0	1,986.09	1,986.29	2.5-5.0、2.2-5.0-2.5 AS舗装、自由勾配側溝	
		幅員6.0m	6.0	420.0	2,569.00	2,564.82	As舗装、自由勾配側溝	
		小計		1,605.0	14,365.41	14,379.13		
	特殊街路	幅員3.0m	3.0	130.0	399.09	395.63	平板舗装	
		幅員4.0m	4.0	105.0	416.49	416.36	As舗装	
		小計		235.0	815.58	811.99		
	街路計		2,550.0	25,051.96	25,056.57			
	公園	1号公園			2,379.71	2,408.81	外柵、整地、園路、植栽、休憩施設、遊具、照明、排水施設等	
		2号公園			818.33	818.77	外柵、整地、植栽、休憩施設、照明等	
		公園計			3,198.04	3,227.58		
	緑地	1号緑地			660.40	649.74	平板舗装、休憩施設、植栽	
		2号緑地			85.18	85.16	植栽	
		3号緑地			115.70	115.59	平板舗装、休憩施設、植栽	
4号緑地				44.40	44.35	植栽		
緑地計				905.68	894.84			
水路	寺戸川	6.0~8.8	490.0	4,118.59	3,983.78	コンクリート構造	暗渠区間含む	
	深田川	2.0~5.7	335.0	1,280.31	1,279.11			
	戌亥川	3.3~4.6 3.3~3.7	114.0	—	110.01	コンクリート構造	— 暗渠区間	
	水路計		939.0	5,398.90	5,372.90			
合計				34,554.58	34,551.89			

(7) 土地区画整理法第2条第2項に規定する事業の概要

(イ) 事業施行のため必要な工作物その他の物件の内容
該当なし

(ロ) 事業施行に係る土地の利用の促進のため必要な工作物その他の物件の内容
土地利用に必要な上水道、ガス、公共下水道の整備を行う。

2. 設 計 図

変 更

別添「設計図」(縮尺1,000分の1)のとおり

第4. 事業施行期間

変 更

上段: 赤書は変更前
下段: 黒書は変更後

自 令和 元年 11月 25日 (組合設立認可公告の日)
至 令和 8年 9月 30日
7 3 31

第5. 資金計画

1. 収 入

変 更

上段: 赤書は変更前
下段: 黒書は変更後

(単位: 千円)

区 分	金 額	摘 要
受 益 者 負 担 金	3,351,936 2,687,415	
公 共 施 設 管 理 者 負 担 金	588,732	3.5.183牛ヶ瀬馬場線、区画街路1号、2号
助 成 金	2,320 2,420	
そ の 他	81,866	
合 計	4,024,854 3,360,433	

2. 支 出

変 更

上段：赤書は変更前
下段：黒書は変更後

(単位：千円)

事 項		単 位	数 量	金 額 (千円)	備 考	
公 共 施 設 整 備 費	街 路 築 造 費	幹 線 街 路	m	—	—	牛ヶ瀬馬場線、伏見向日町線 ：他事業施行
		区 画 街 路	〃	1,640.0	412,000 336,265	区画街路1号、2号 ：他事業施行
	水 路 築 造 費	幹 線 水 路	m	490.0	812,000 682,906	
		公 園 緑 地 施 設 費	m ²	3,227.58 3,198.04	162,000 91,632	
		調 整 池 施 設 費	式	1	615,000 457,924	
		計		2,001,000 1,568,727		
	移 転	建 物 移 転 費	棟	38	490,936 499,536	
		計			490,936 499,536	
	移 設	電 柱 移 設 費	式	1	35,000 23,430	
		計			35,000 23,430	
法 第 2 条	上 水 道		m	1,590.0 784.0	142,000 76,794	
		下 水 道	〃	860.0 660.0	74,000 79,566	
	ガ ス	m 式	115.0 1	5,000 848	住宅地供給 引込工事費	
	計			221,000 157,208		
	整 地 費	式	1	408,100 384,644		
	そ の 他 工 事 費	〃	1	276,818 256,784		
	調 査 設 計 費	〃	1	571,000 461,993		
	工 事 費 計			4,003,854 3,352,322		
	損 失 補 償 費	式	1	10,000 5,314		
	計			4,013,854 3,357,636		
	借 入 金 利 子	式	1	—		
	事 務 費	〃	1	11,000 2,797		
	合 計			4,024,854 3,360,433		

3. 年度別歳入歳出資金計画表

変更

上段：赤書は変更前
下段：黒書は変更後

(単位：千円)

区 分		令和元年度	令和2年度	令和3年度	令和4年度	令和5年度	令和6年度
歳出	工 事 費	159,827	504,159	1,287,996	1,264,154 66,891	598,935 58,092	198,783 1,222,974
	事 務 費	295	20	162	3,000 210	3,000 -	4,523 110
	計	160,122	504,179	1,288,158	67,101	601,935 58,092	203,306 1,223,084
歳入	受益者負担金	92,802	145,313	1,041,426	1,267,154 67,101	601,935 58,092	203,306 1,223,084
	公 共 施 設 管理者負担金	65,000	277,000	246,732	-	-	-
	助 成 金	2,320	-	-	-	-	-
	そ の 他	-	81,866	-	-	-	-
	計	160,122	504,179	1,288,158	67,101	601,935 58,092	203,306 1,223,084

(単位：千円)

区 分		令和7年度	令和8年度	計
歳出	工 事 費	-	-	4,013,854
	事 務 費	20,490	37,207	3,357,636
	計	1,000	1,000	11,000
歳入	受益者負担金	-	-	3,351,936
	公 共 施 設 管理者負担金	21,390	38,207	2,687,415
	助 成 金	-	-	588,732
	そ の 他	100	-	2,320
	計	-	-	2,420
計	21,490	38,207	4,024,854	
				3,360,433

第6. 参考図書


1. 現況図 (縮尺 1,000 分の 1)

- (イ) 土地利用及び建物用途別現況
- (ロ) 給排水、地下埋設物等現況

2. 市街化予想図 (縮尺 1,000 分の 1)

変更

向日市森本東部地区土地区画整理事業 施行地区区域図

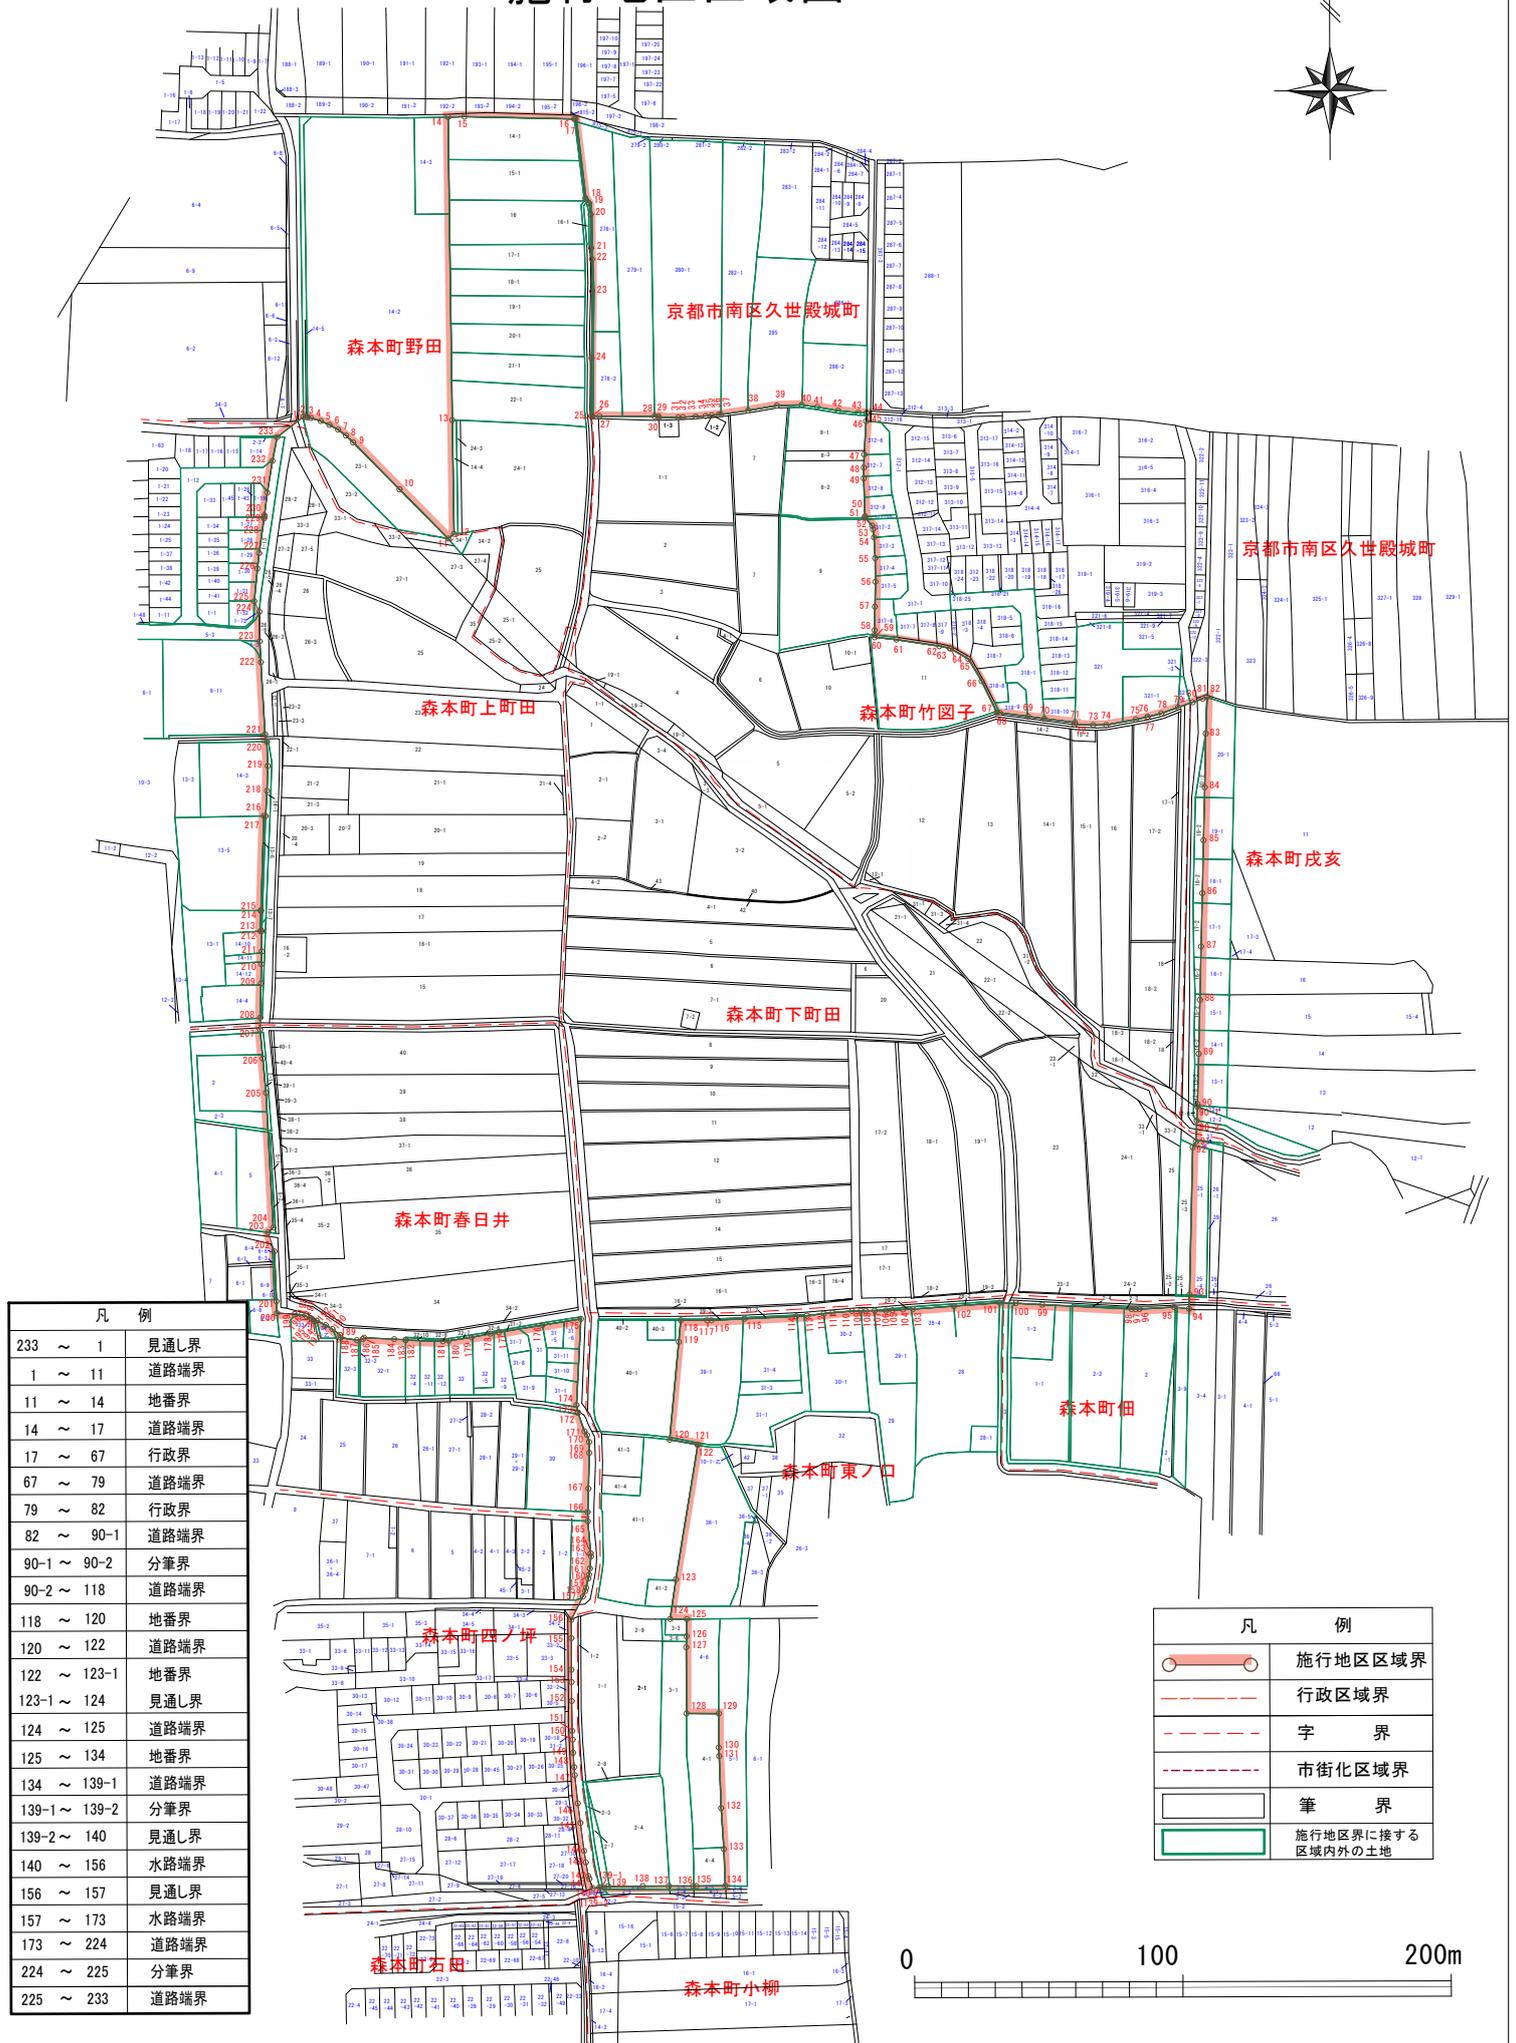


凡 例	
233 ~ 1	見通し界
1 ~ 11	道路端界
11 ~ 14	地番界
14 ~ 17	道路端界
17 ~ 67	行政界
67 ~ 79	道路端界
79 ~ 82	行政界
82 ~ 90-1	道路端界
90-1 ~ 90-2	分筆界
90-2 ~ 118	道路端界
118 ~ 120	地番界
120 ~ 122	道路端界
122 ~ 123	地番界
123-1 ~ 124	見通し界
124 ~ 125	道路端界
125 ~ 134	地番界
134 ~ 139-1	道路端界
139-1 ~ 139-2	分筆界
139-2 ~ 140	見通し界
140 ~ 156	水路端界
156 ~ 157	見通し界
157 ~ 173	水路端界
173 ~ 224	道路端界
224 ~ 225	分筆界
225 ~ 233	道路端界

凡 例	
	施行地区区域界
	行政区境界
	字 界
	市街化区域界
	筆 界
	施行地区界に接する区域内外の土地



向日市森本東部地区土地区画整理事業 設計図


変更前

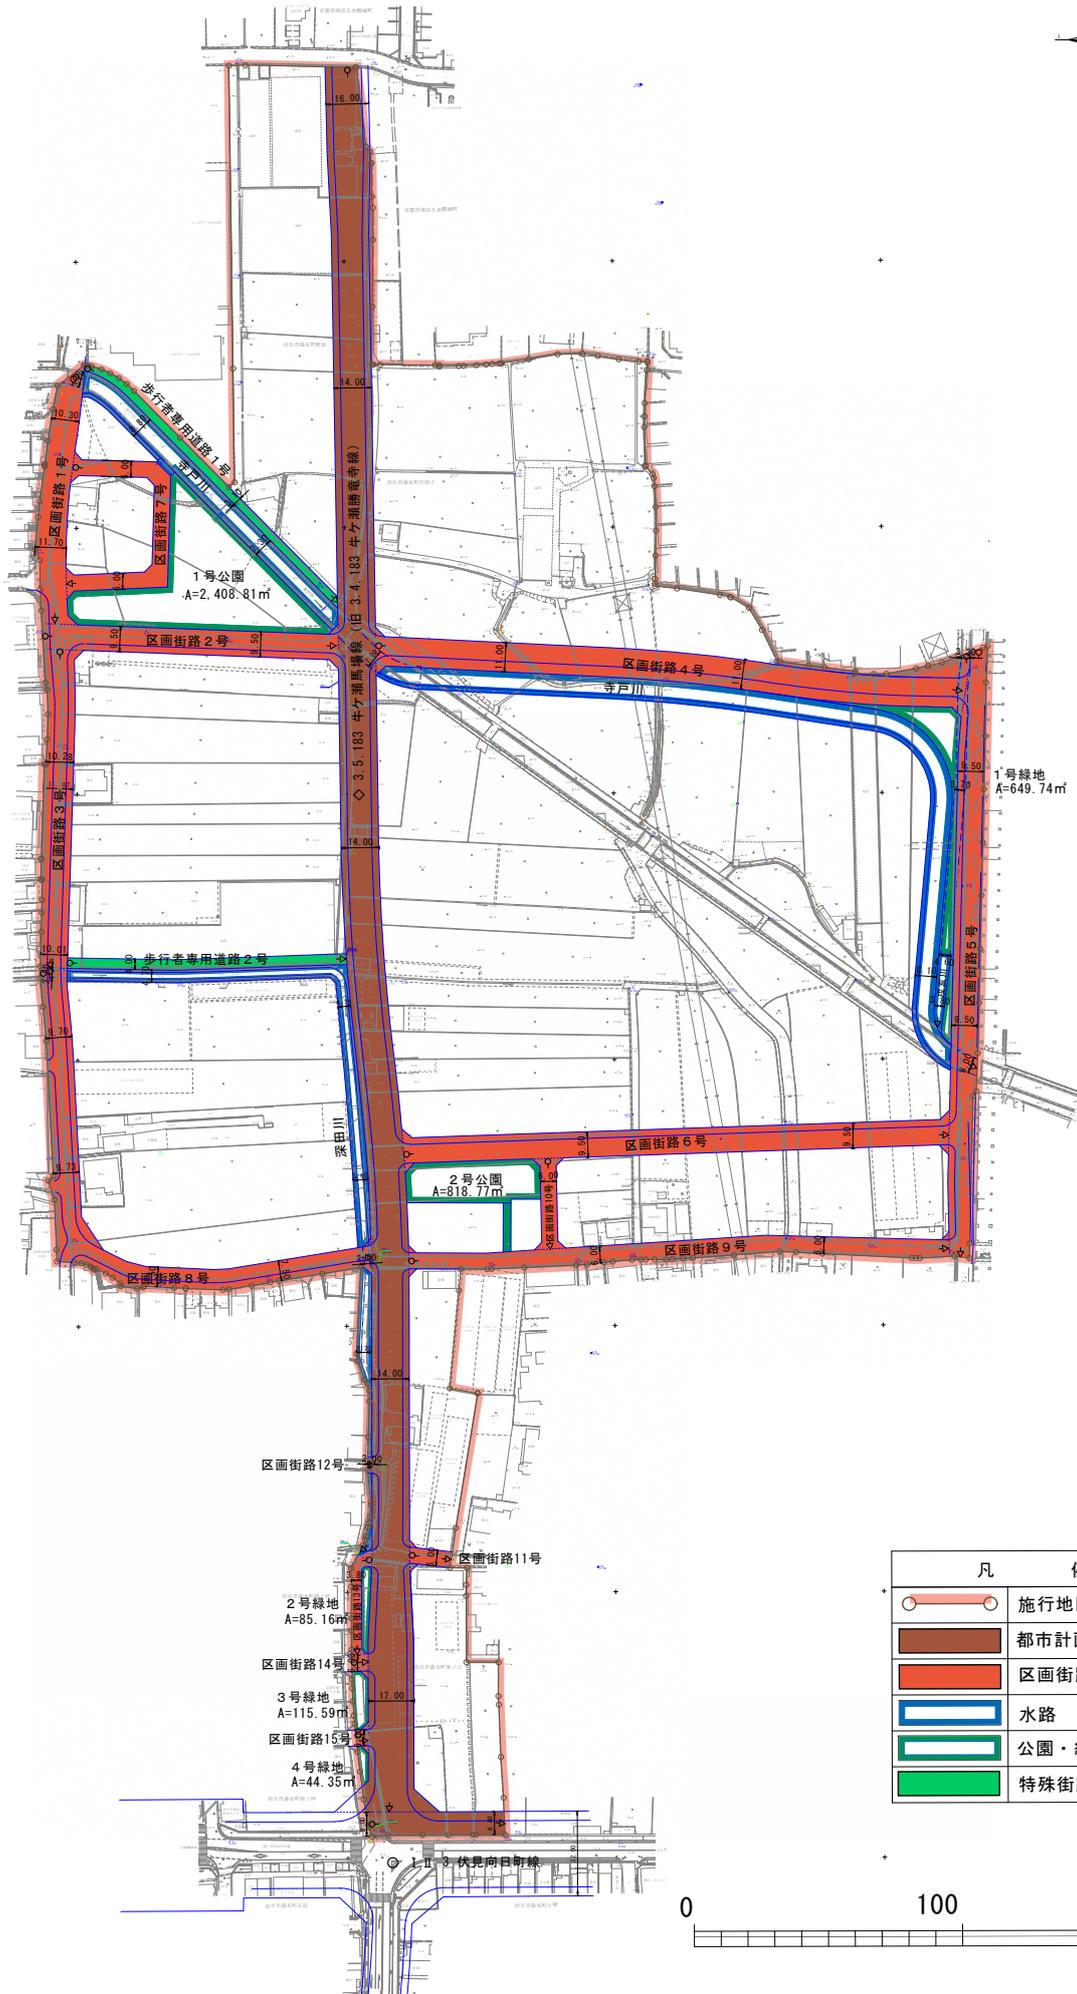

凡 例	
	施行地区界
	都市計画街路
	区画街路
	水路
	公園・緑地
	特殊街路

向日市森本東部地区土地区画整理事業 設計図


変更後

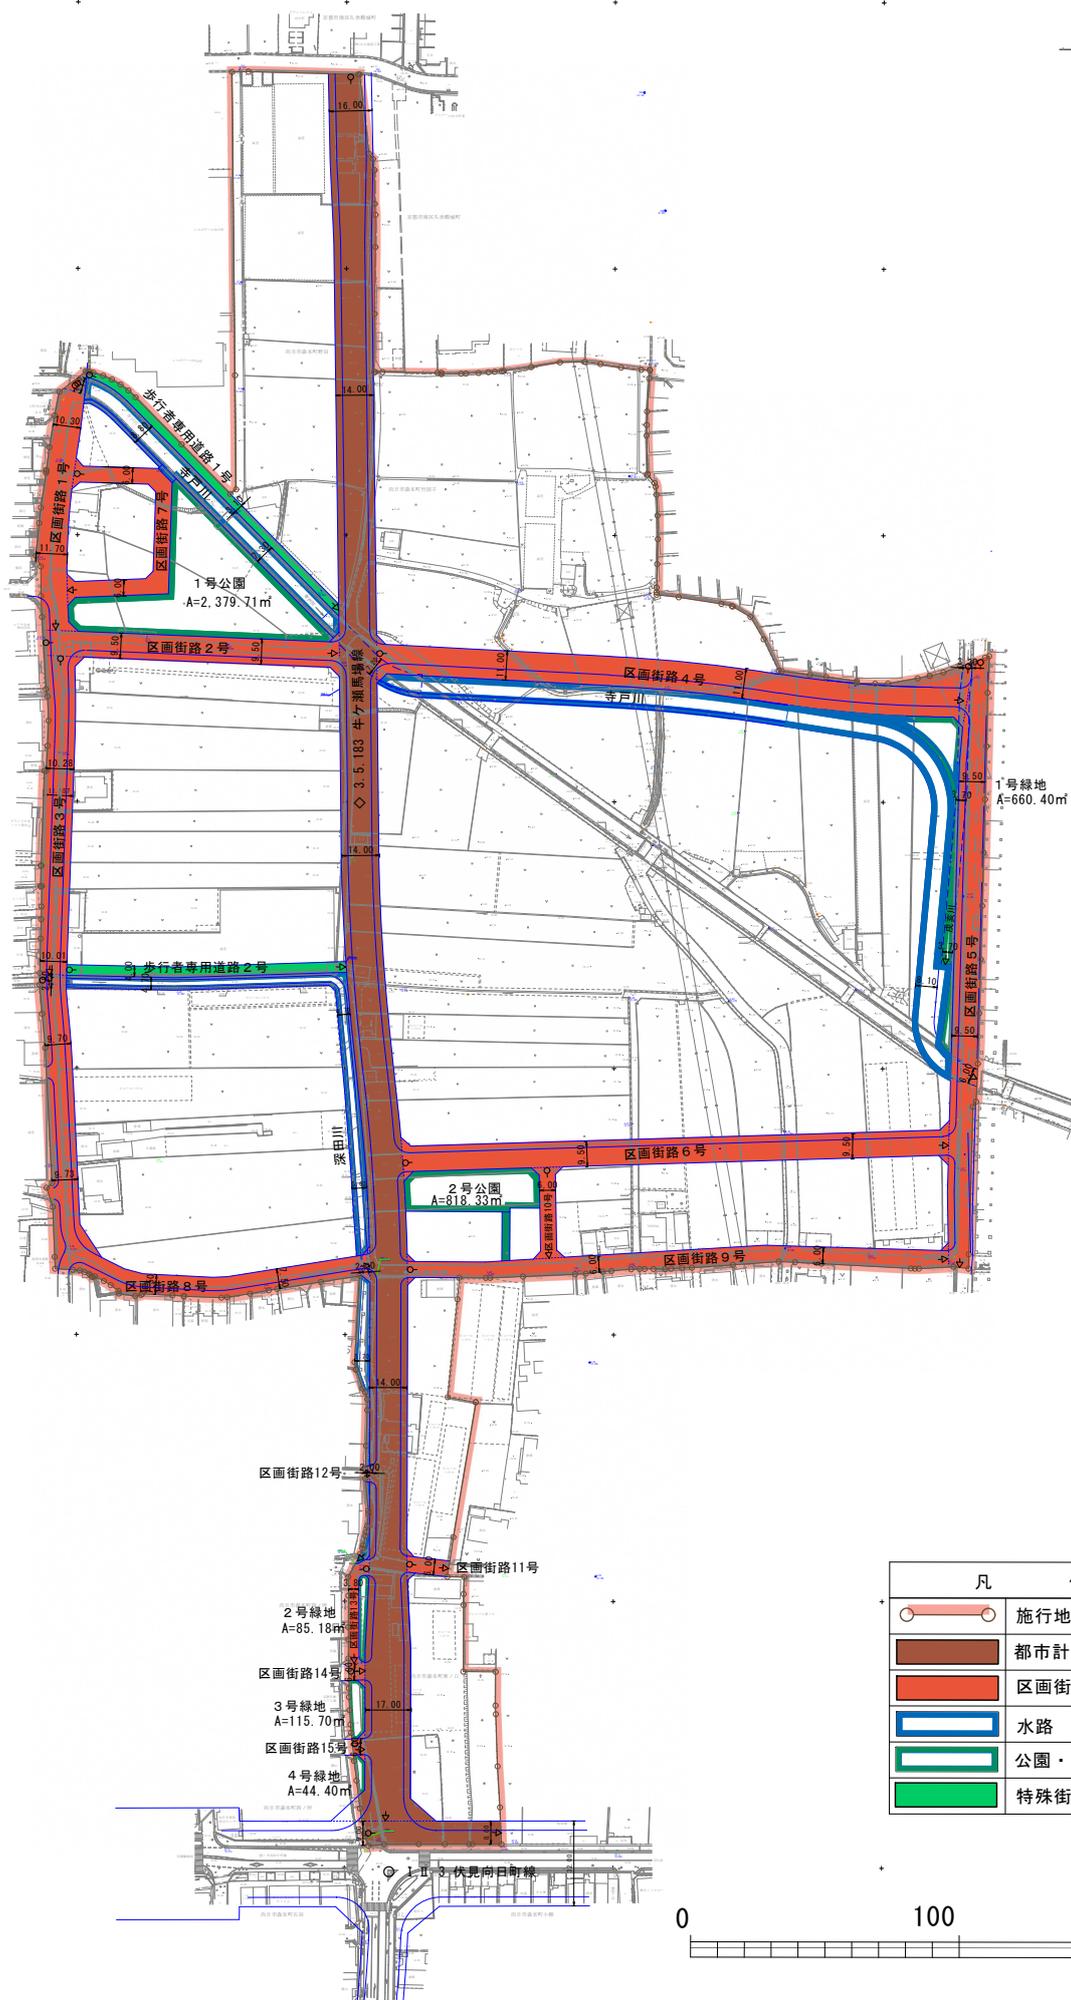

凡 例	
	施行地区界
	都市計画街路
	区画街路
	水路
	公園・緑地
	特殊街路




向日市森本東部地区土地区画整理事業 現況図（イ）土地利用及び建物用途別現況

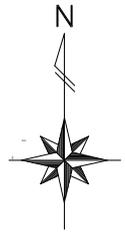

凡 例	
	施行地区界
	住居施設
	工業施設 (家内工業)
	農業施設
	都市運営施設
	その他

0 100 200m

向日市森本東部地区土地区画整理事業 現況図（口）給排水、地下埋設物等現況

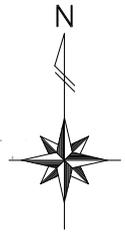

中久世処理分区



凡	例
	施行地区界
	排水路または用水路
	送電線
	舗装道路（As舗装）
	排水区域界
	污水处理分区界
	用水施設、パイプ用水
	上水道、管径
	下水道（污水）、管径
	都市ガス、管径
	NTT

